

## Widmungsverfügung

Gemäß § 7 des Straßen- und Wegegesetzes für das Land Mecklenburg-Vorpommern (StrWG M-V) vom 13. Januar 1993 (GVOBl. M-V S. 42; GS Meckl.-Vorp. Gl. Nr. 90-1), zuletzt geändert durch Artikel 4 des Gesetzes vom 20. Mai 2011 (GVOBl. M-V S. 323), wird auf Beschluss der Stadtvertretung vom 06.07.2015 nachstehender Platz unter Angabe der Einstufung in eine Straßengruppe nach § 3 StrWG M-V für den öffentlichen Verkehr gewidmet. Die Lage der Grundstücke ist dem Lageplan zu entnehmen.

**„Philipp-Otto-Runge-Platz“ = Ortsstraße i.S.v. § 3 Pkt. 3a StrWG M-V**

Gemarkung: Wolgast  
Flur: 23  
Flurstücke: 82, 83, 84/2, 85, 86, 87, 90, 91 mit der gesamten Flurstücksfläche und 81/4, 84/1, 88/2, 92 und 107 mit jeweils einer Teilfläche (siehe Anlage 1 – vermessener Bestandsplan)

Der Platz beginnt nördlich im Bereich Hafenvorplatz (Einmündungsbereich „Kronwiekstraße“ und Straße „Am Kai“ in die B 111 „Oberwallstraße“), wird westlich von der „Kronwiekstraße“ begrenzt, endet südlich zwischen den Flurstücken 92 und 93, Fl. 23, Gem. Wolgast und wird östlich von den Gleis- und Nebenanlagen der Usedomer Bäderbahn (Flurstücken 88/1, tw. 88/2 und 89, Fl. 23, Gem. Wolgast) begrenzt. (in beigefügtem vermessenem Bestandsplan farblich markiert).

### Festsetzungen:

1. Der o. g. Platz wird gemäß § 3 Nr. 3 StrWG M-V als Gemeindestraßen, speziell als Ortsstraßen gemäß § 3 Nr. 3a StrWG M-V eingestuft.
2. Träger der Straßenbaulast ist gemäß § 14 StrWG M-V die Stadt Wolgast.
3. Widmungsbeschränkungen: keine

### Rechtsbehelfsbelehrung:


Gegen diese Widmungsverfügung kann innerhalb eines Monats , gerechnet vom Tage nach der öffentlichen Bekanntmachung, schriftlich beim Bürgermeister der Stadt Wolgast, Burgstraße 6, 17438 Wolgast, oder mündlich zur Niederschrift im FD Bauen der Stadt Wolgast, Burgstraße 6, Zi. 503, 17438 Wolgast, Widerspruch eingelegt werden.

Wolgast, 13.07.2015

  
Weigler  
Bürgermeister



Anlage 1

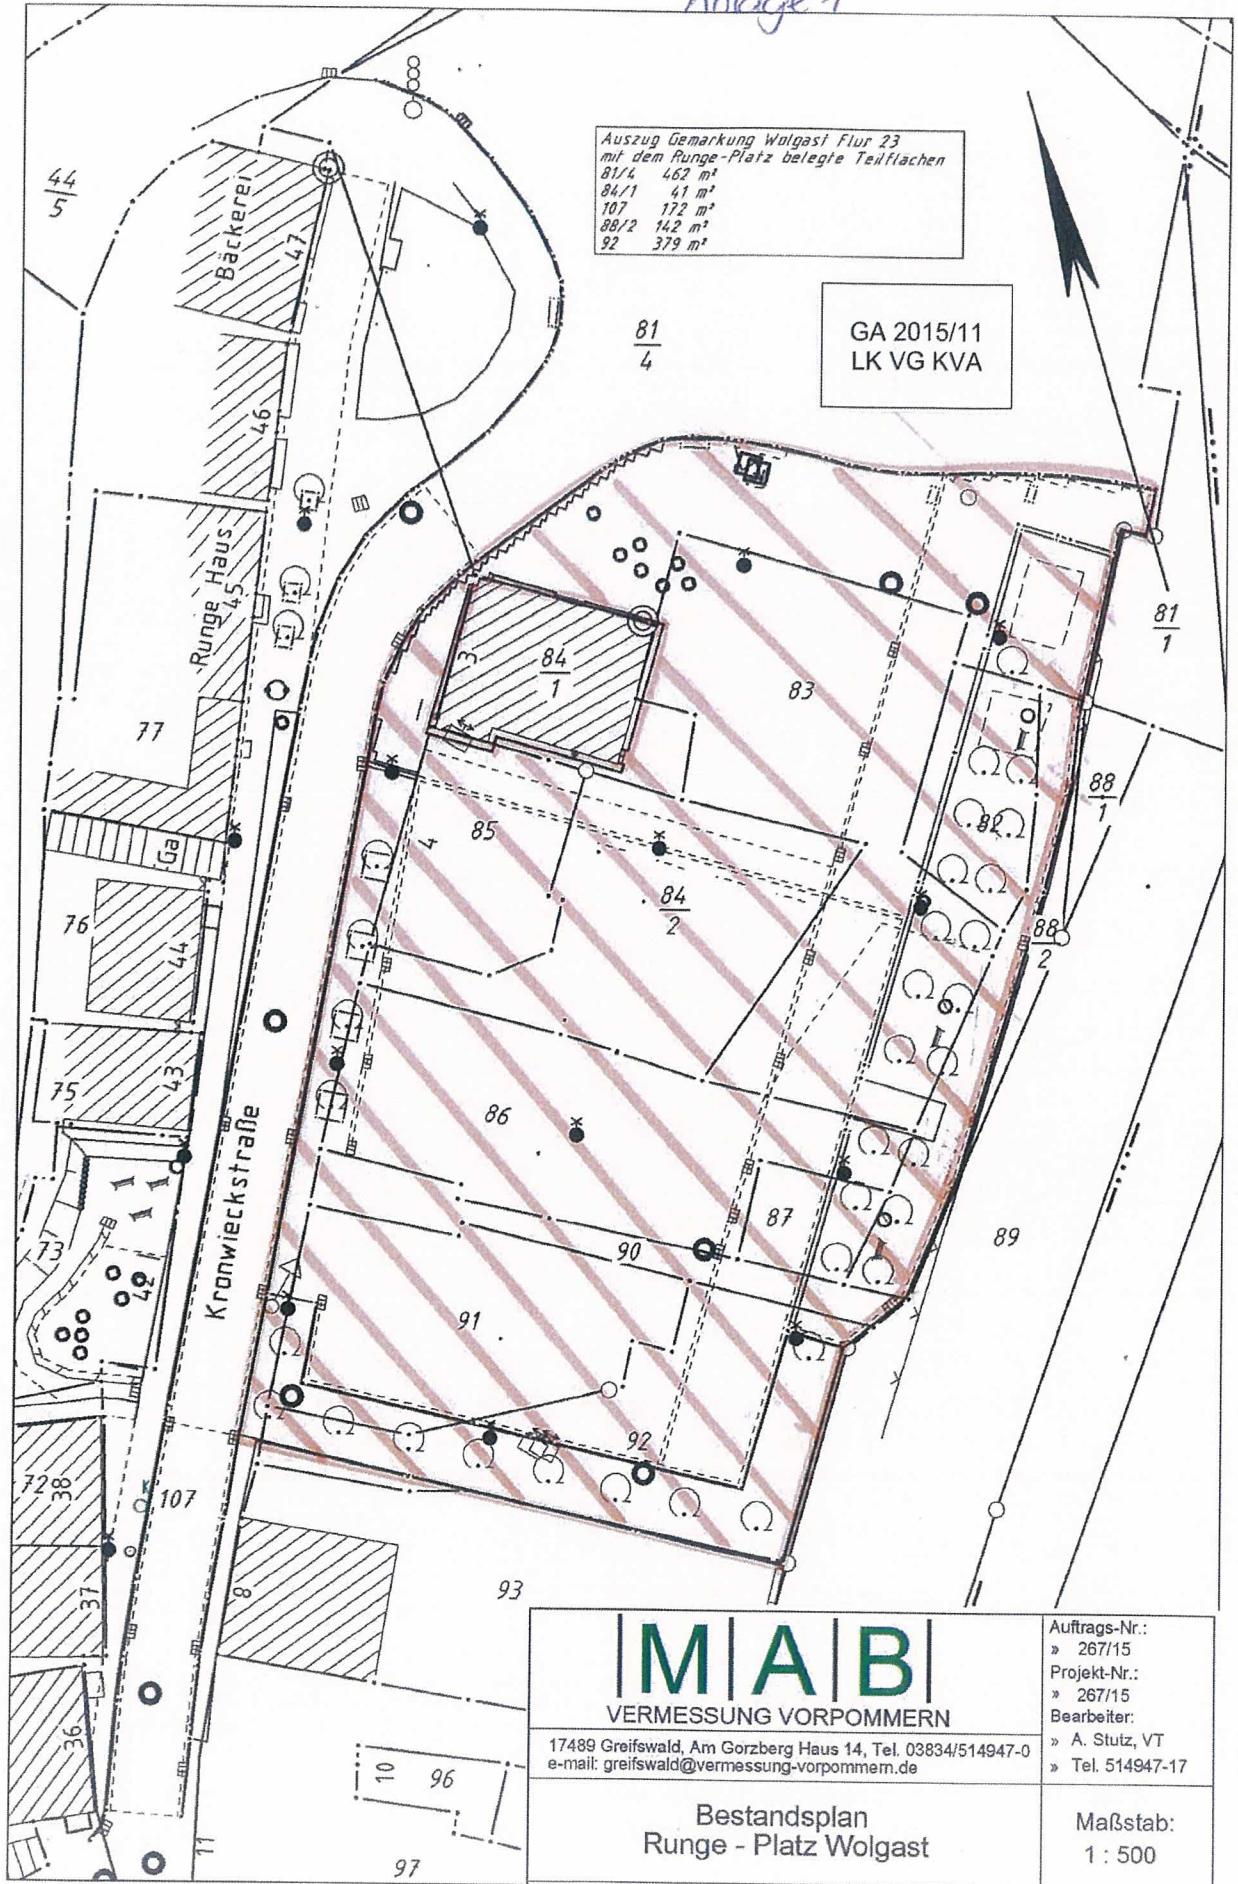

Auszug Gemarkung Wolgast Flur 23  
mit dem Runge-Platz belegte Teilflächen

81/4	462 m <sup>2</sup>
84/1	41 m <sup>2</sup>
107	172 m <sup>2</sup>
88/2	142 m <sup>2</sup>
92	379 m <sup>2</sup>

GA 2015/11  
LK VG KVA

<h1 style="margin: 0;">M   A   B</h1> <p style="margin: 0;">VERMESSUNG VORPOMMERN</p> <p style="margin: 0; font-size: small;">17489 Greifswald, Am Gorzberg Haus 14, Tel. 03834/514947-0 e-mail: greifswald@vermessung-vorpommern.de</p>	<p style="margin: 0; font-size: small;">Auftrags-Nr.: » 267/15</p> <p style="margin: 0; font-size: small;">Projekt-Nr.: » 267/15</p> <p style="margin: 0; font-size: small;">Bearbeiter: » A. Stutz, VT » Tel. 514947-17</p>
	<p style="margin: 0;">Bestandsplan Runge - Platz Wolgast</p>